

województwo lubuskie, powiat krośnieński
gmina Gubin, obręb Starosiedle
działka nr 195

MAPA SYTUACYJNO-WYSOKOŚCIOWA do celów projektowych

skala 1:500

ark. mapy zasadniczej 430.441.054.1, 430.441.054.2

Mapę sporządzono w oparciu o mapę syt.-wys. wykonaną w 2000 roku.
Pomiar uzupełniający wykonano w maju 2009 roku.
Granice działek wykazano zgodnie ze stanem w ewidencji gruntów i budynków.
Nie wyklucza się istnienia w terenie sieci uzbrojenia podziemnego nie zgłoszonych
do inwentaryzacji geodezyjnej.

Układ współrzędnych: „1965”
Poziom odniesienia: „Kronsztadt”

KERG : 1447-4/2009
Gubin , dnia 08-05-2009


sporz.

USŁUGI GEODEZYJNE
Adam Spyta
upr.żmł. nr 12226 MGPIB
66-620 Gubin ul. Kosiłowska 2/6
NIP 926-101-45-88 Regon 970126000

Adam Spyta
upr.żmł. nr 12226

STAROSTWO POWIATOWE W KROŚNIE ODRZAŃSKIM
OSRÓDEK DOKUMENTACJI GEODEZYJNEJ
I KARTOGRAFICZNEJ DELEGATURA W GUBINIE
W obszarze oznaczonym linią
dokonano aktualizacji treści mapy zasadniczej.
Dokumenty z pomiaru uzupelniającego przylegają do
zasobu powiatowego w dniu 2009 MAJ 12
i zarejestrowane pod nr 1447-4/2009
Niniejsza mapa może służyć do celów projektowych.
Projektowane obiekty budowlane wymagające pozwolenia na
budowę podlegają wytyczeniu i inwentaryzacji powykonawczej
przez jednostki uprawnione do wykonywania prac geodezyjnych.
2009 MAJ 12
(niezawiera danych o podłożu i innych danych)

inż. Roman Szymaniec
upr. zawodowe nr 8328

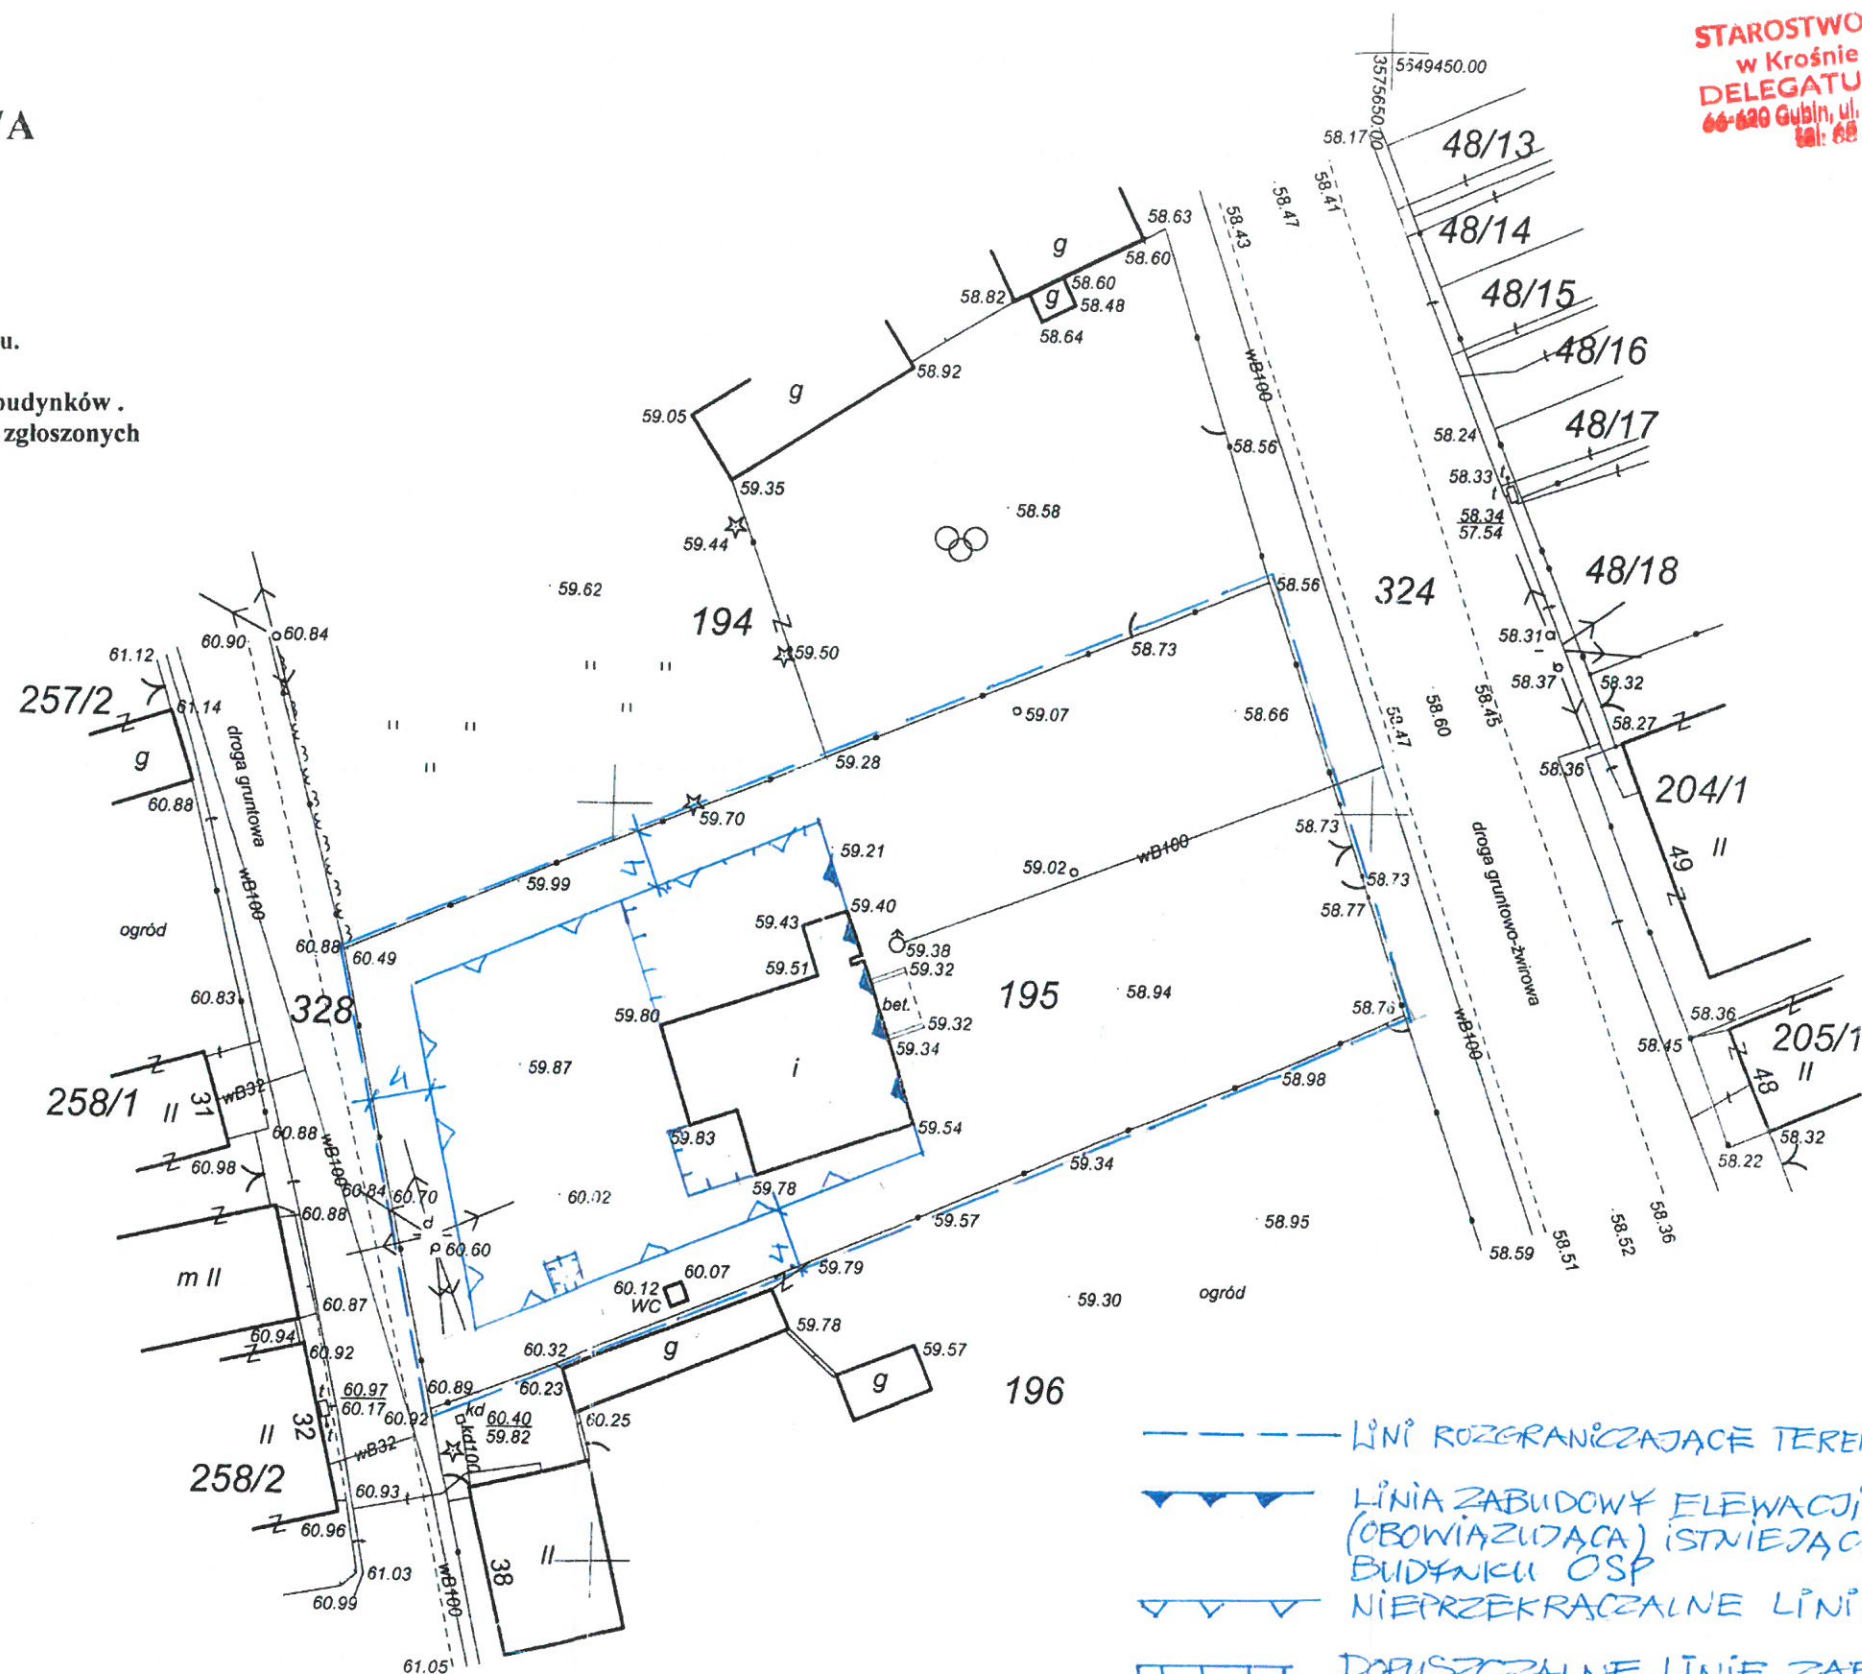

STAROSTWO POWIATOWE
w Krośnie Odrzańskim
DELEGATURA w Gubinie
66-620 Gubin, ul. Obrońców Pokoju 20
tel: 66 455 81 88 (25)

- LINIA ROZGRANICZAJĄCE TEREN INWESTYCJI
- ▲ LINIA ZABUDOWY ELEWACJI FRONTOWEJ (OBOWIAZUJĄCA) ISTNIEJĄCEGO BUDYNKU OSP
- ▼▼▼ NIEPRZEKRACZALNE LINIE ZABUDOWY
- ||||| DOPUSZCZALNE LINIE ZABUDOWY KTÓRE MOGĄ BYĆ MODYFIKOWANE